
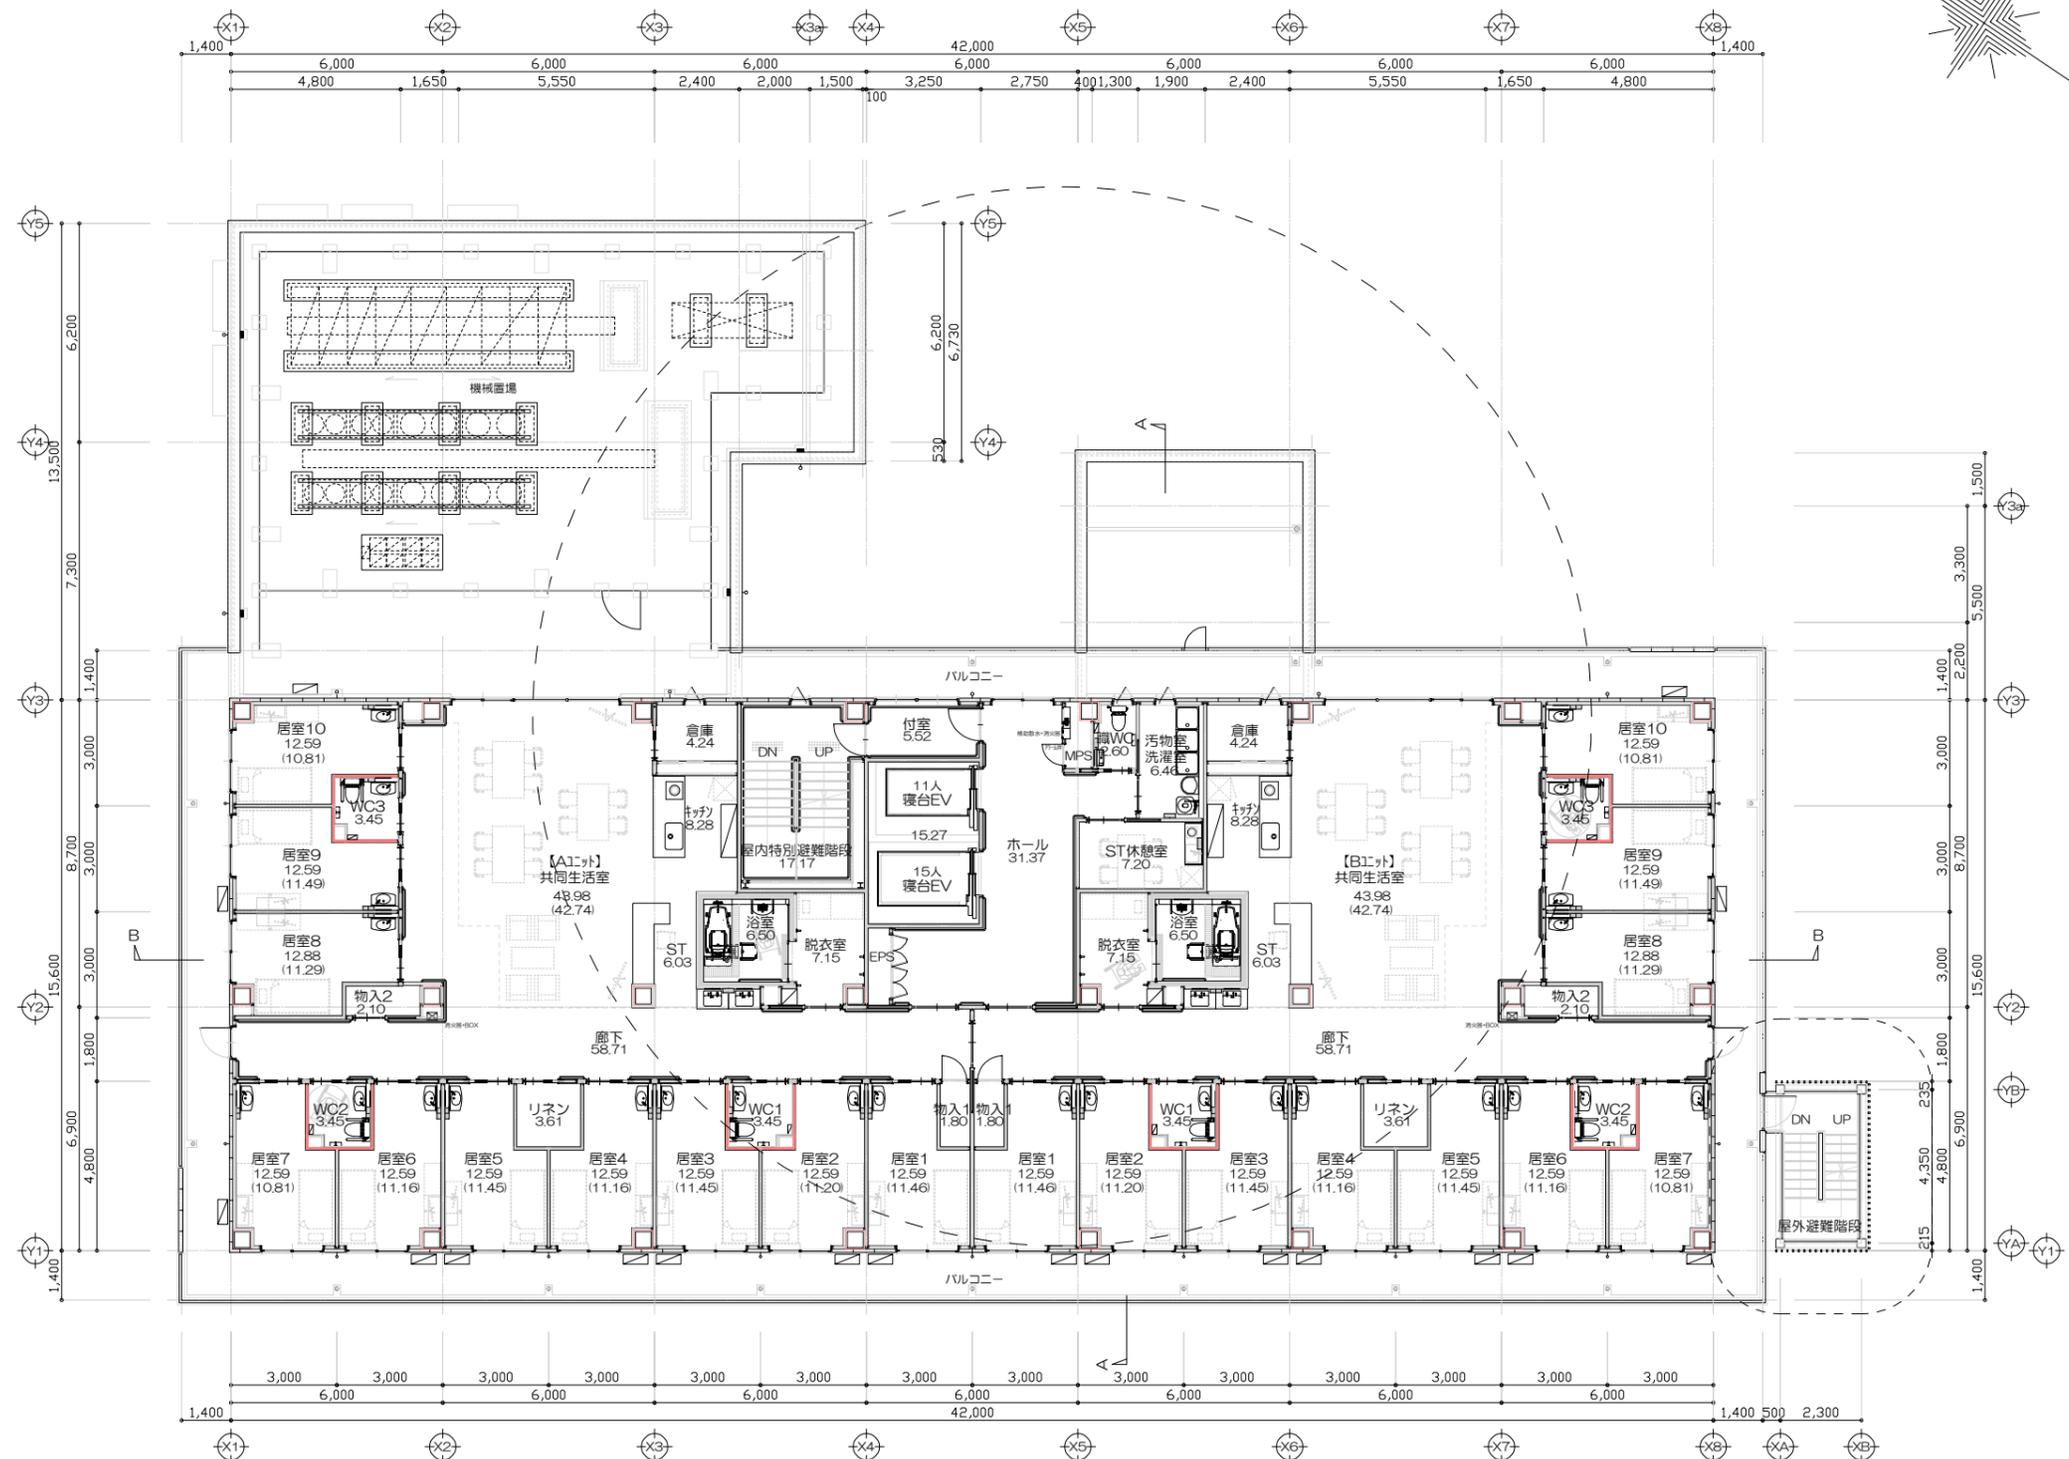


【1階 平面図 S=1/200】

竣工図

設計・監理 株式会社 K設計 一級建築士事務所	本社 三木市志保町広野1-38 (Kビル) 東京支店 東京都港区西麻布1-14-15 (西麻布ゆづりビル 201号室)	CHECK	DRAWING	工事名 (仮称) 特別養護老人ホーム 雲雀丘すみれ園 新築工事	DATE 84.2	PROJECT No. *****	SHEET No. A-11
		図面名 1階 平面図	図面名 1階 平面図	SCALE A1-1:100 A3-1:200	管理建築士 (一級建築士登録: 第83571号)	橋田 典博	

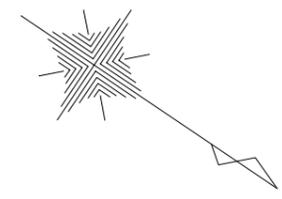



1ユニット：1床室×10部屋=10名

【2階 平面図 S=1/200】

1ユニット：1床室×10部屋=10名

竣工図



設計・監理 株式会社 K設計 一級建築士事務所	本社 三木市志保町成野1-38 (Kビル) 東京支店 東京都港区西麻布1-14-15 (西麻布ゆづりビル 201号室)	CHECK	DRAWING	工事名 (仮称) 特別養護老人ホーム 雲雀丘すみれ園 新築工事	DATE 84.2	PROJECT No. *****	SHEET No. A-12
		図面名 2階 平面図	SCALE A1-1:100 A3-1:200	管理建築士 (一級建築士登録：第83571号)	橋田 典博		

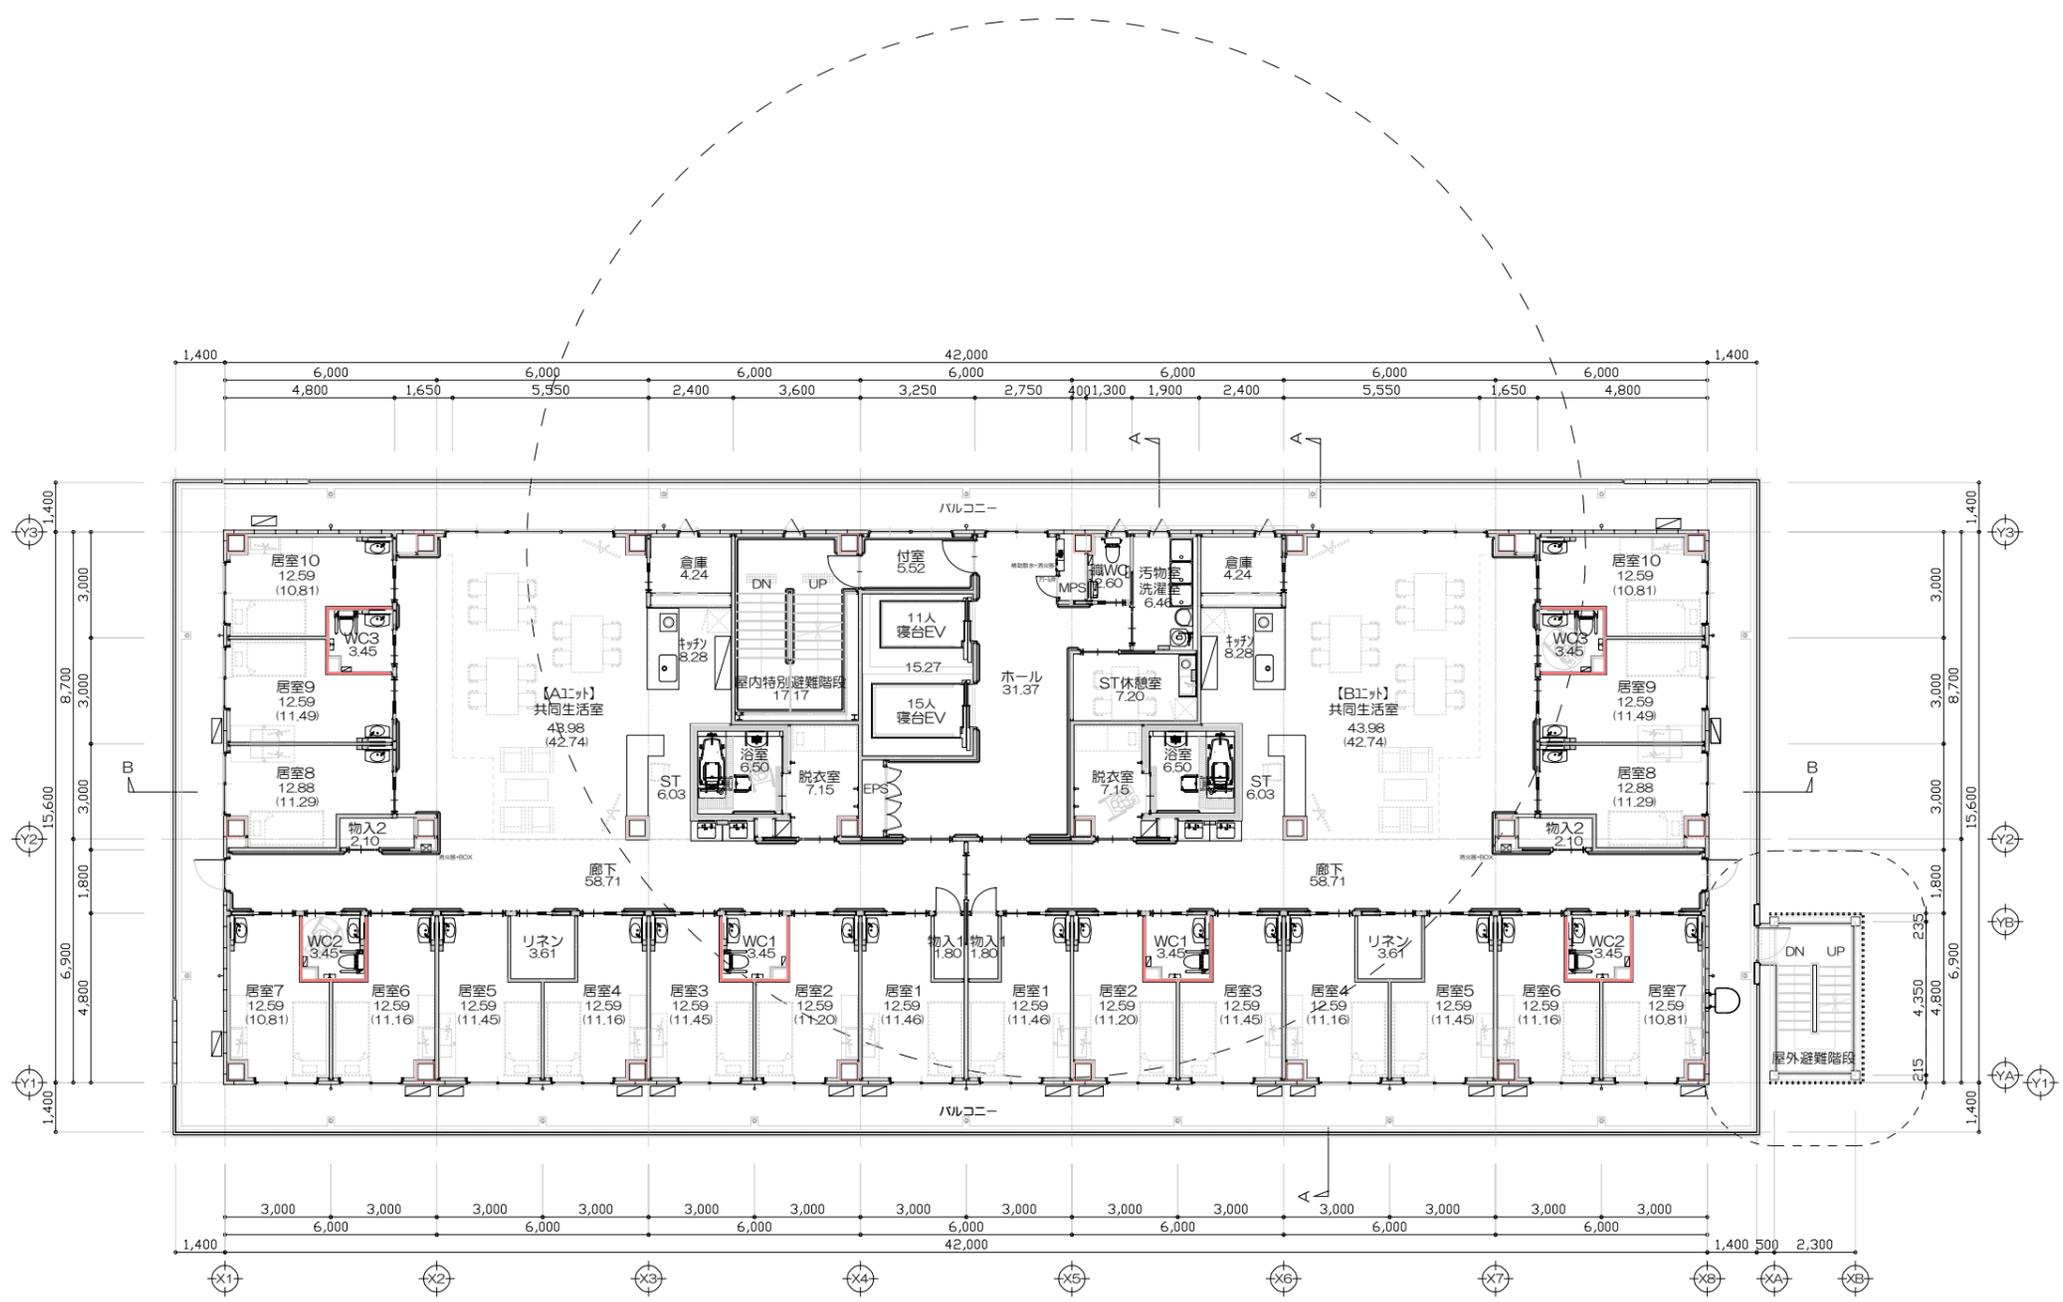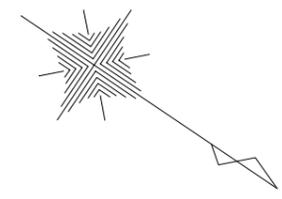

1ユニット：1居室×10部屋=10名  
 【3階～6階 平面図 S=1/200】  
 1ユニット：1居室×10部屋=10名

竣工図

設計・監理 株式会社 K設計 一級建築士事務所	本社 三木市志保町広野1-38 (Kビル) 東京支店 東京都港区西麻布1-14-15 (西麻布ゆうビル 201号室)	CHECK	DRAWING	工事名 (仮称) 特別養護老人ホーム 雲雀丘すみれ園 新築工事	DATE 84.2	PROJECT No. *****	SHEET No. A-13
		図面名 3階～6階 平面図	SCALE A1-1:100 A3-1:200	管理建築士 (一級建築士登録：第83571号)	橋田 典博		

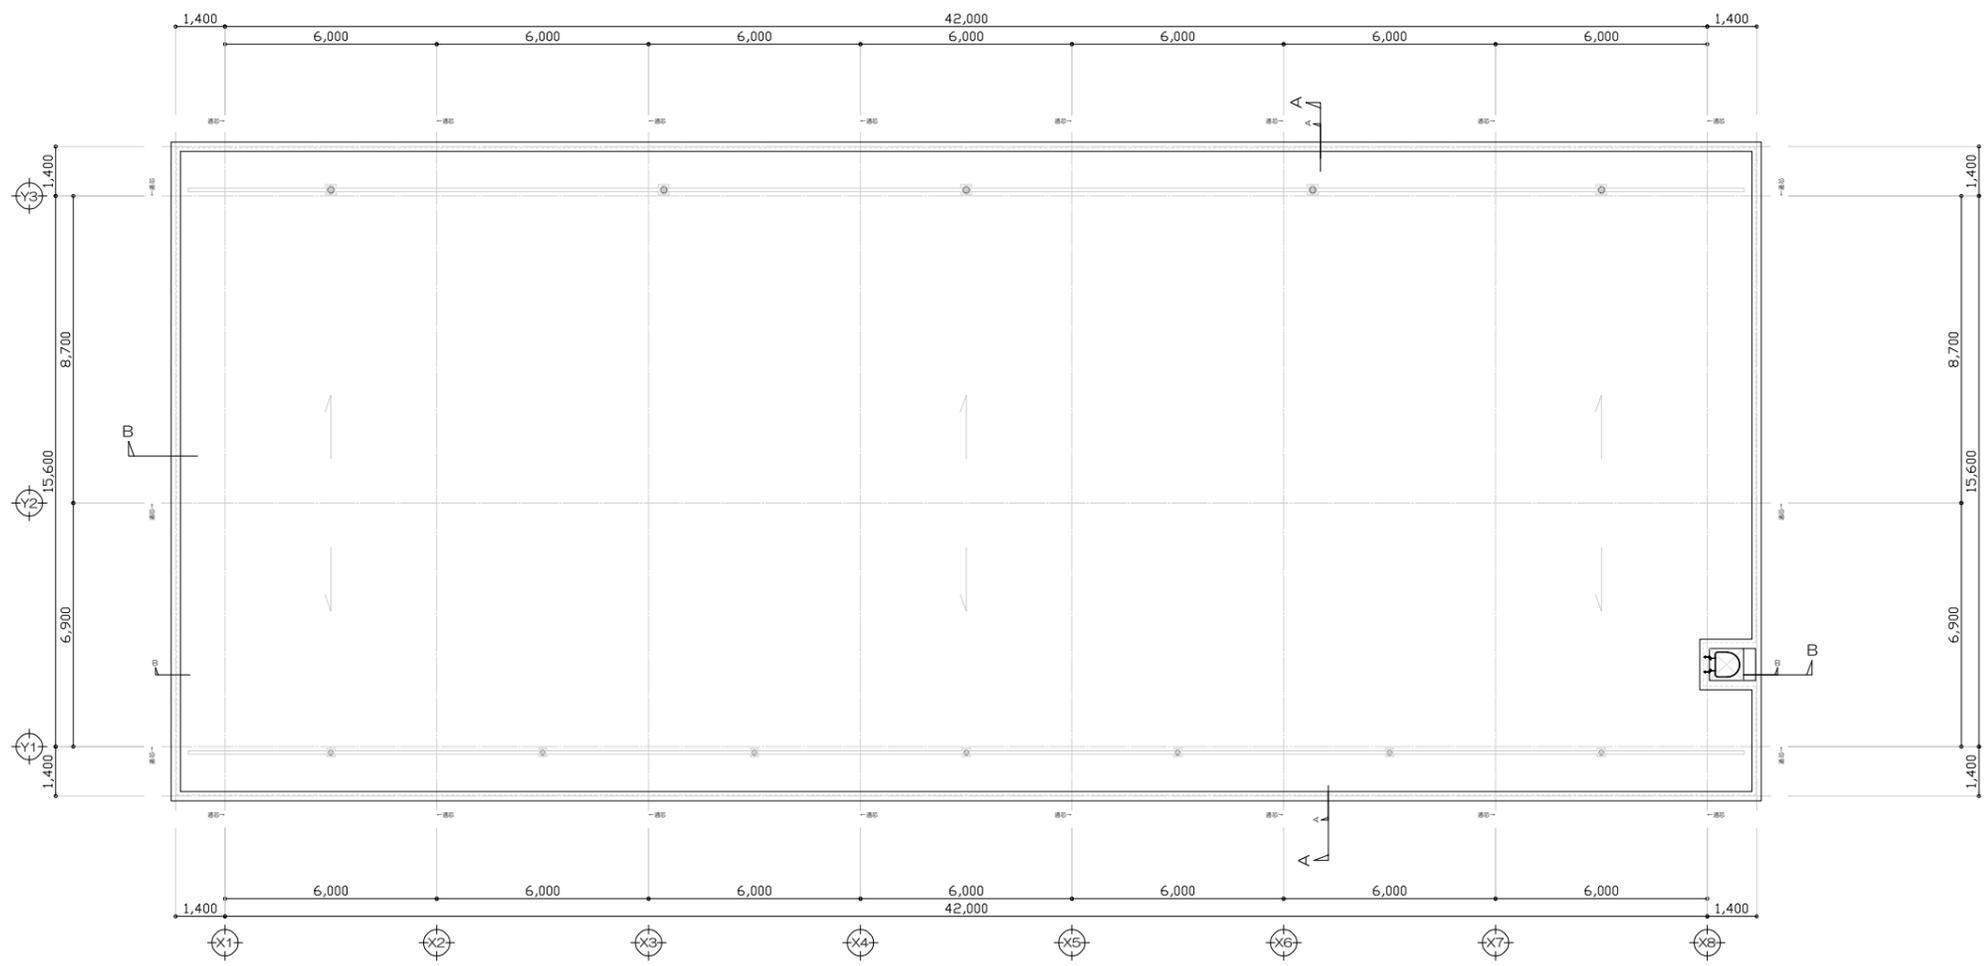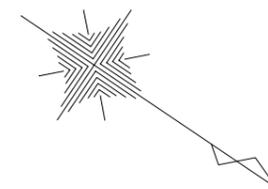

【屋根伏 平面図 S=1/200】

竣工図

設計・監理 株式会社 K 設計 一級建築士事務所	本社 三木市志染町広野1-38 (Kビル) 東京支店 東京都港区西麻布1-14-15 (西麻布ゆづりビル 201号室)	CHECK	DRAWING	工事名 (仮称) 特別養護老人ホーム 雲雀丘すみれ園 新築工事	DATE 84.2	PROJECT No. *****	SHEET No. A-14
				図面名 屋根伏 平面図	SCALE A1-1:100 A3-1:200	管理建築士 (一級建築士登録: 第83571号)	橋田 典博