


【南面 立面図 S=1/200】

外部仕上	
(a)	外壁：ALC版 t=100 防水形複層塗材E (縦壁のみ) 構法
(b)	外壁：ALC版 t=120 デザイン襷 防水形複層塗材E (縦壁のみ) 構法
(c)	外壁：ALC版 t=100 5'-9'付貼 (INAX:700-9) (縦壁のみ) 構法
(d)	化粧壁：ALC版 t=120 デザイン襷 防水形複層塗材E (縦壁のみ) 構法
(e)	隠壁：コンクリート打放し全面補修 吹付け仕上 (複層塗材E)
(f)	バルコニー立上り：コンクリート打放し全面補修 防水形複層塗材E
(g)	手摺壁 (屋外階段扉両サイドのみ)：コンクリート打放し全面補修 防水形複層塗材E
(h)	700手摺：持ち出し型横板 (三邊700:700/1000 横さかん) 300/100
(i)	手摺下見付：コンクリート打放し全面補修 防水形複層塗材E
(j)	手摺下見付：ALC版 t=120 デザイン襷 防水形複層塗材E
(k)	700笠木 (既製品：ツツキ)
(l)	700下見切 (既製品：ツツキ)
(m)	700庇：出幅450 (共和：700/100AF-95)
(n)	屋外階段：柱梁鉄骨造、溶融亜鉛めっき下地処理の上、耐候性塗料DP塗
(o)	屋外階段：手摺鉄部、溶融亜鉛めっき下地処理の上、耐候性塗料DP塗
(p)	屋上フェリス：目隠しフェリス H=1800 (朝日目隠しフェリスAM型)
(q)	屋上フェリス：フェリス H=1800 (UN701)
(r)	縦構：筋-VU75φ
(s)	縦構：筋-VU100φ
(t)	縦構：スチール製100φ
(u)	建具：700手摺・ド700見込70
(v)	建具：スチール (指定色焼付塗装)
(w)	建具：スチールカギ付自動ド700見込100
(x)	化粧縦板：60×30@160 (アルミ合金、700焼付塗装：700/100 ミカド) 付
(y)	塔屋手摺 (安全ガード付)
(z)	EP塗 (ケイ酸カルシウム板厚6.0+LGS下地)
▼印：代替進入口 (赤色三角) 貼	

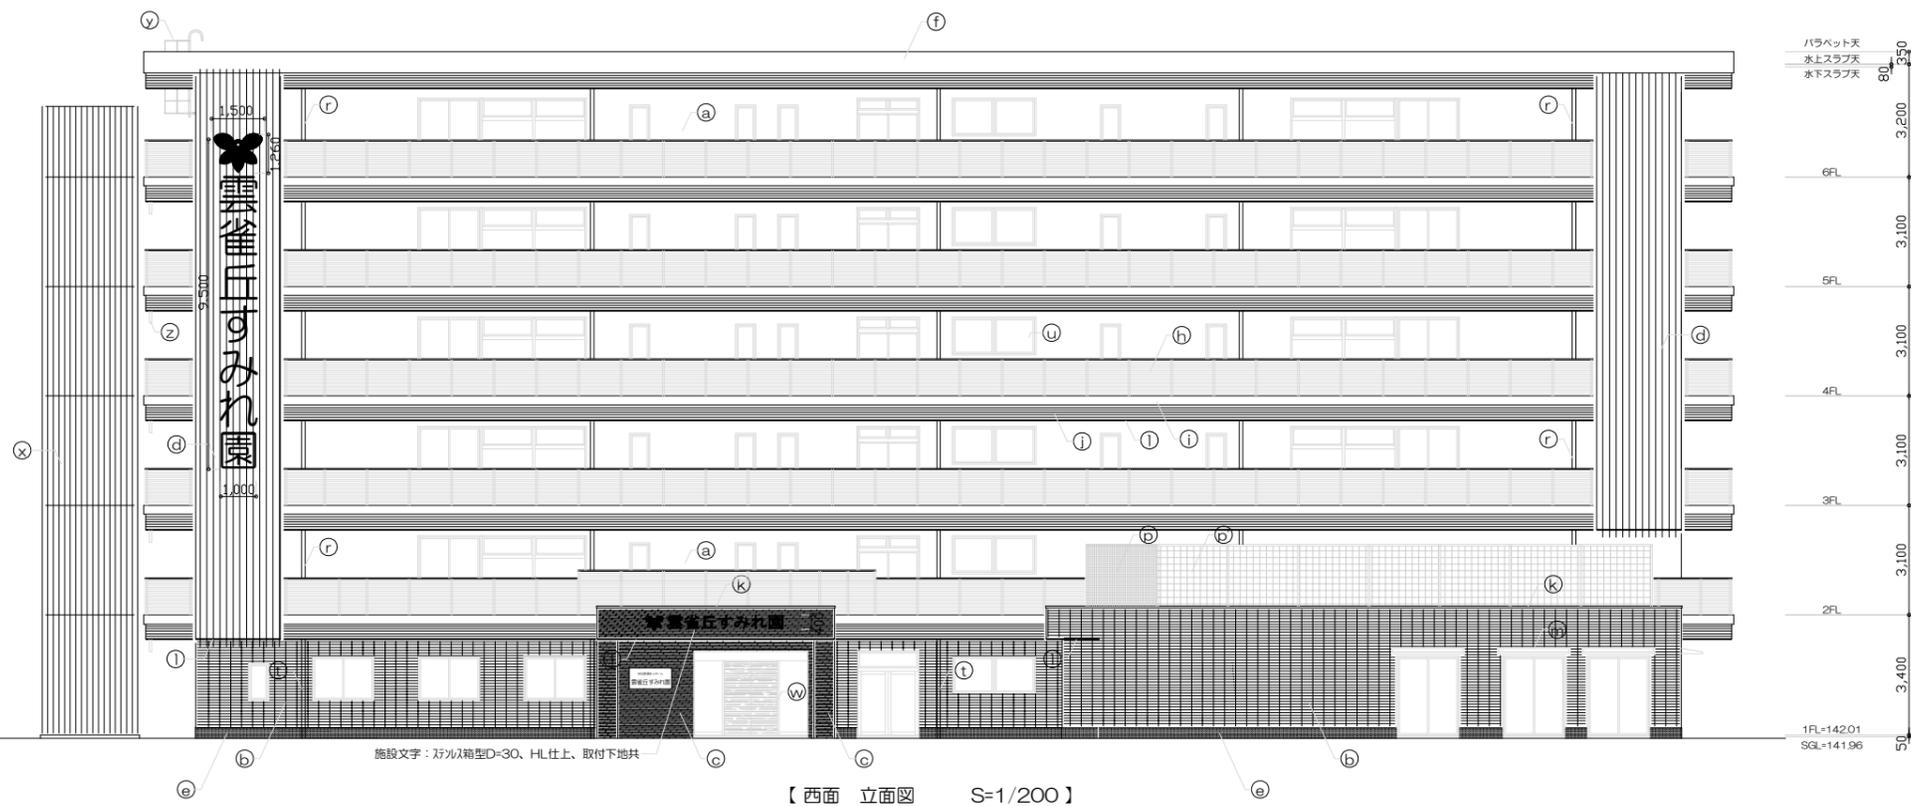


【西面 立面図 S=1/200】

竣工図



外部仕上	
(a)	外壁：ALC版 t=100 防水形複層塗材E (縦壁のみ) 構法
(b)	外壁：ALC版 t=120 デザインパネル 防水形複層塗材E (縦壁のみ) 構法
(c)	外壁：ALC版 t=100 縦型パネル貼付 (INAX:パネル) (縦壁のみ) 構法
(d)	化粧壁：ALC版 t=120 デザインパネル 防水形複層塗材E (縦壁のみ) 構法
(e)	腰壁：コンクリート打放し全面補修 吹付躯体仕上 (複層塗材E)
(f)	バルコニー上り：コンクリート打放し全面補修 防水形複層塗材E
(g)	手摺壁 (屋外階段門扉両側のみ)：コンクリート打放し全面補修 防水形複層塗材E
(h)	手摺：持ち出し型横パネル (三協アール：アール、横さくパネル)
(i)	手摺下見付：コンクリート打放し全面補修 防水形複層塗材E
(j)	手摺下見付：ALC版 t=120 デザインパネル 防水形複層塗材E
(k)	手摺柱：既製品：ツツキ
(l)	手摺下見切：既製品：ツツキ
(m)	手摺庇：出幅450 (共和：アールAF-95)
(n)	屋外階段：柱梁鉄骨造、溶融亜鉛めっき下地処理の上、耐候性塗料DP塗
(o)	屋外階段：手摺鉄骨造、溶融亜鉛めっき下地処理の上、耐候性塗料DP塗
(p)	屋上防水：目隠し防水H=1800 (朝日目隠し防水AM型)
(q)	屋上防水：防水H=1800 (UN712)
(r)	縦構：鉄-VU75φ
(s)	縦構：鉄-VU100φ
▼印：代替出入口 (赤色三角貼付)	

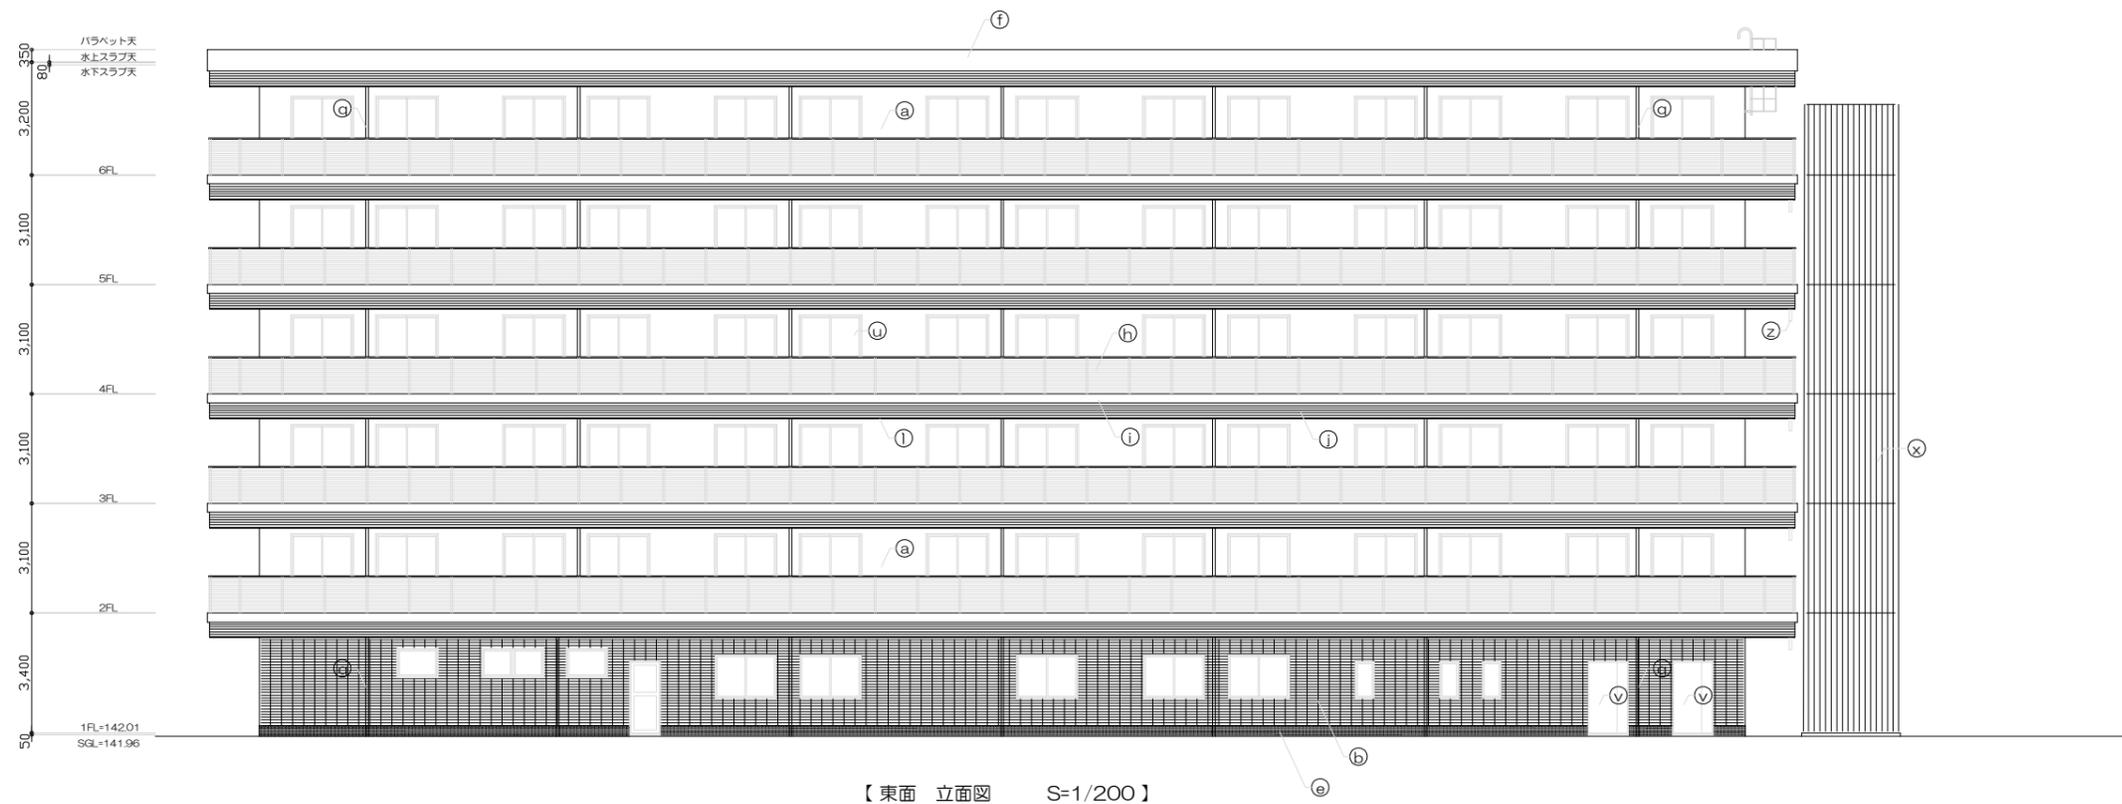

竣工図