


【1階 平面図 S=1/200】

竣工図


設計・監理 株式会社 K.設計 一級建築士事務所	本社 三木市志保町広野1-38 (Kビル) 東京支店 東京都港区西麻布1-14-15 (西麻布ゆうきビル 201号室)	CHECK	DRAWING	工事名 (仮称) 特別養護老人ホーム 長田すみれ園 増築工事	DATE R5.2	PROJECT No. *****	SHEET No. A-11
		図面名 1階 平面図	SCALE A1-1:100 A3-1:200	管理建築士 (一級建築士登録: 第83571号)	橋田 典博		

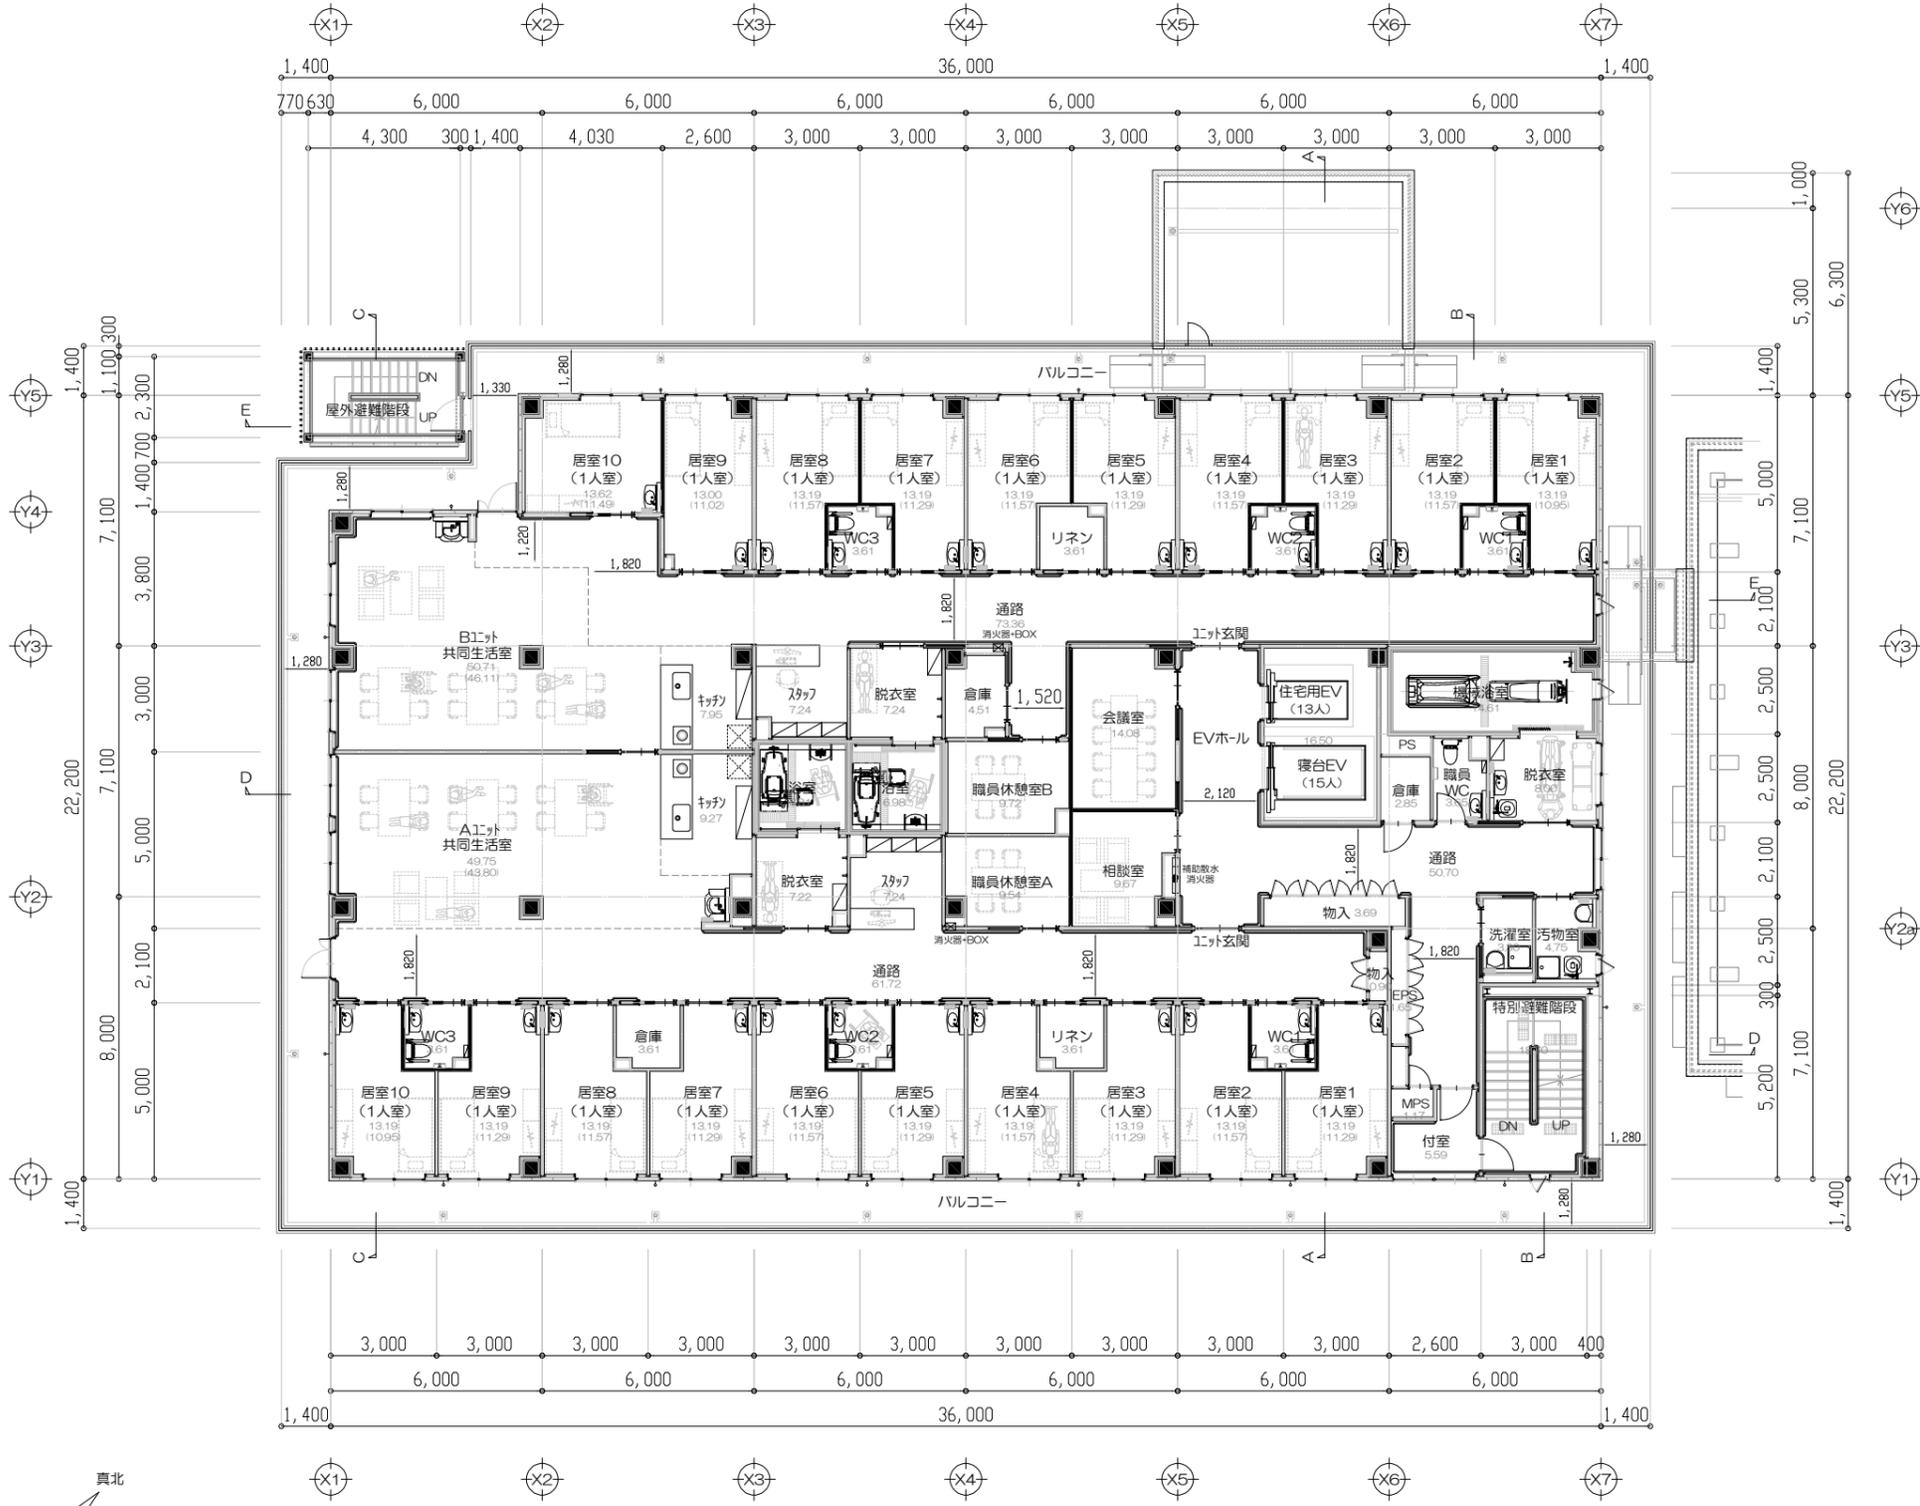

【2階 平面図 S=1/200】

竣工図

設計・監理 株式会社 K.設計 一級建築士事務所	本社 三木市志保町広野1-38 (Kビル) 東京支店 東京都港区西麻布1-14-15 (西麻布ゆうづビル 201号室)	CHECK	DRAWING	工事名 (仮称) 特別養護老人ホーム 長田すみれ園 増築工事	DATE R5.2	PROJECT No. *****	SHEET No. A - 12
			図面名 2階 平面図	SCALE A1-1:100 A3-1:200	管理建築士 (一級建築士登録: 第83571号)	橋田 典博	


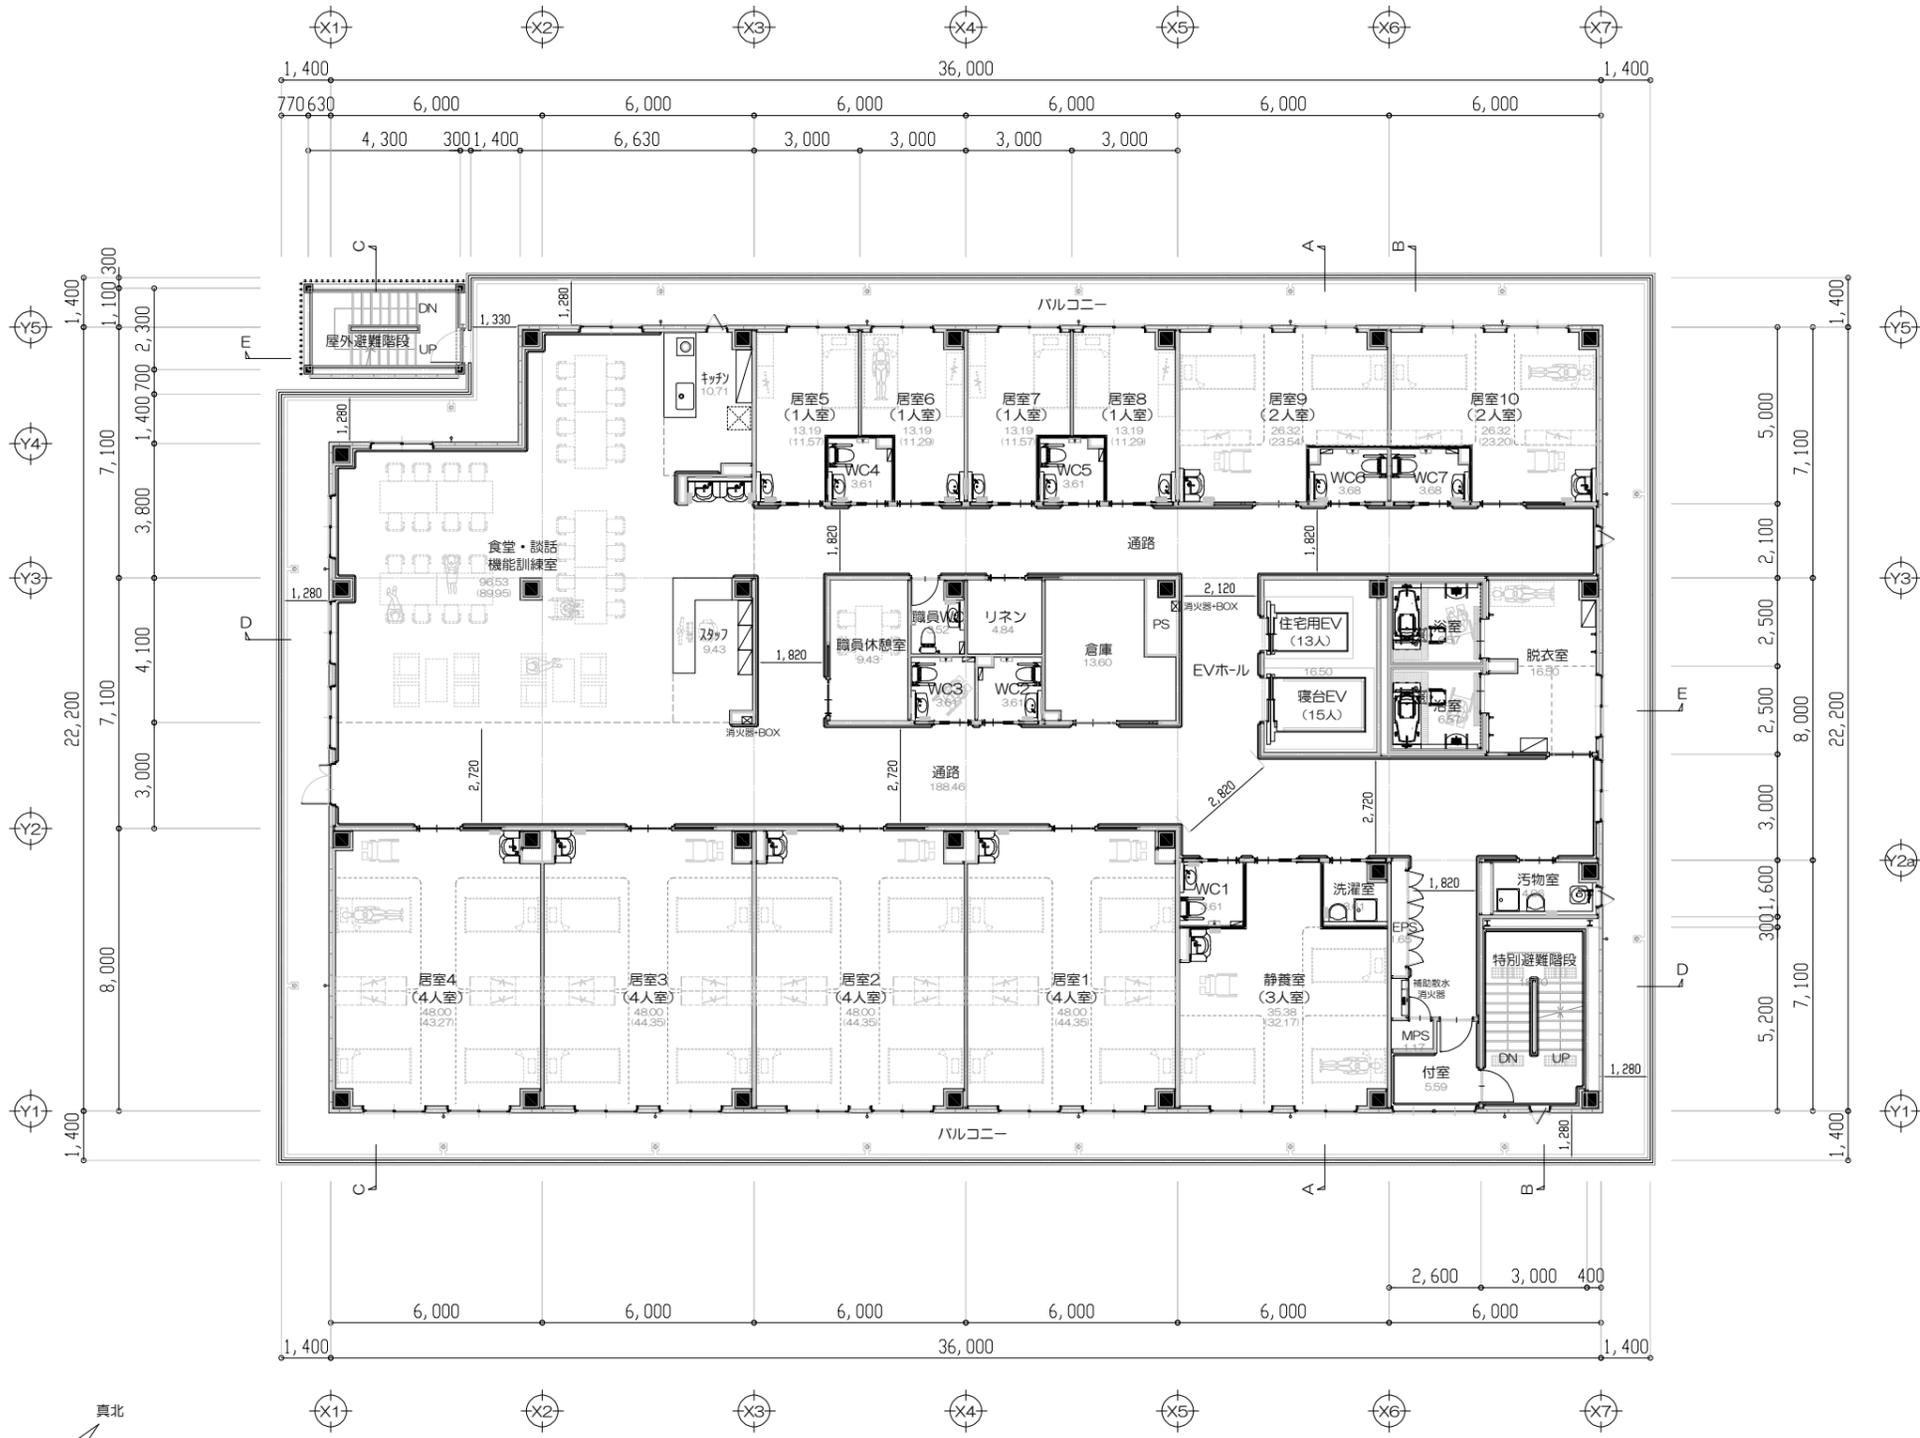


【3階 平面図 S=1/200】

竣工図

設計・監理 株式会社 K設計 一級建築士事務所	本社 三木市志保町広野1-38 (Kビル) 東京支店 東京都港区西麻布1-14-15 (西麻布ゆうきビル 201号室)	CHECK	DRAWING	工事名 (仮称) 特別養護老人ホーム 長田すみれ園 増築工事	DATE R5.2	PROJECT No. *****	SHEET No. A - 13
		図面名 3階 平面図	SCALE A1-1:100 A3-1:200	管理建築士 (一級建築士登録: 第83571号)	橋田 典博		




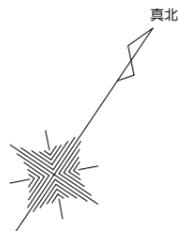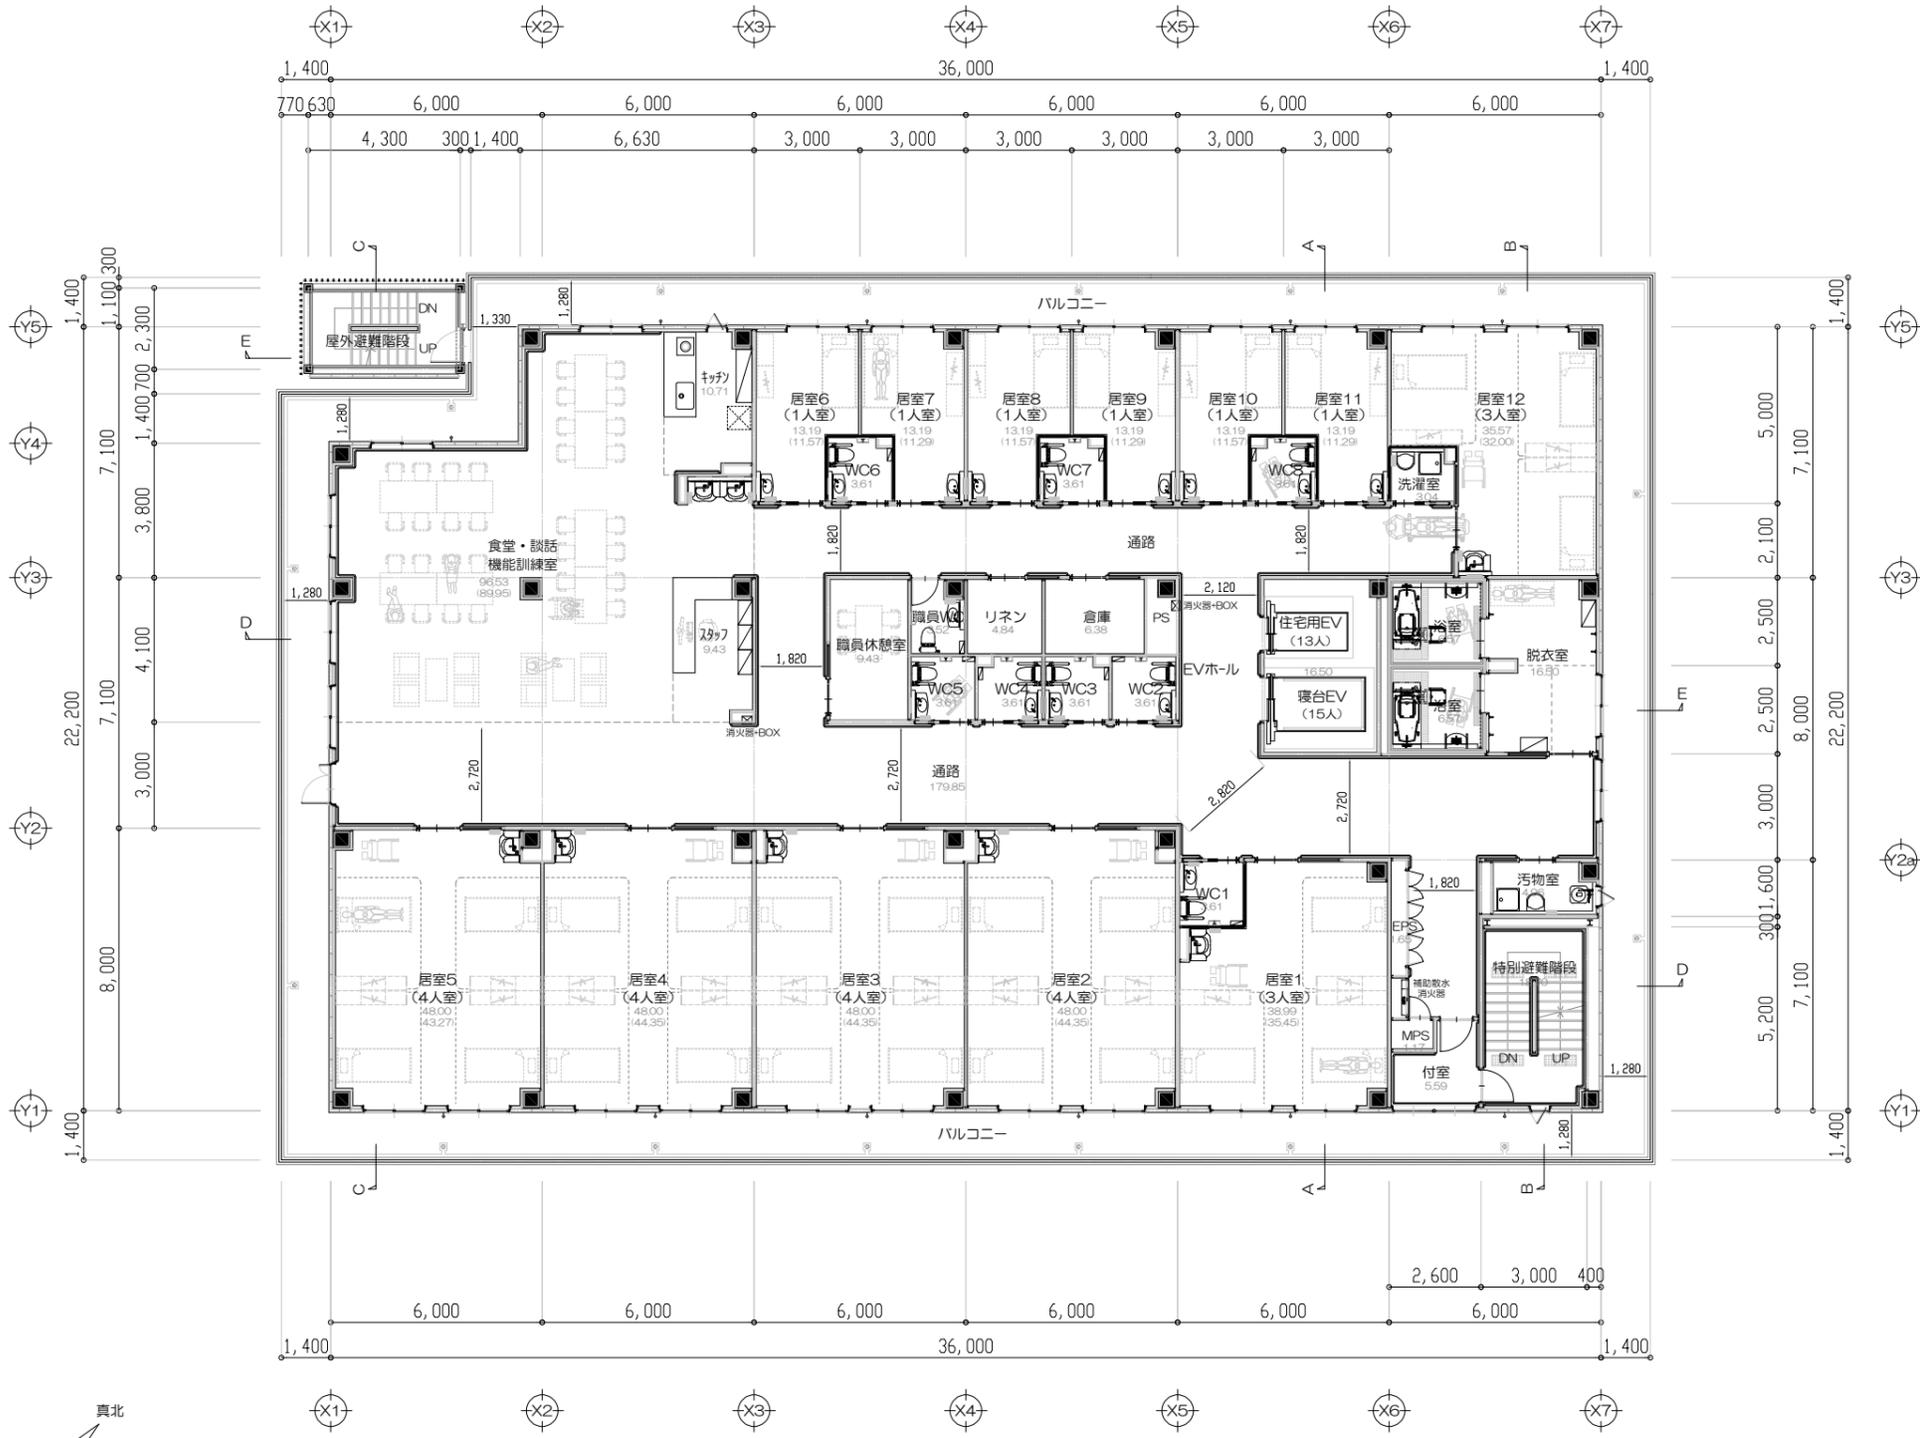

【5階 平面図 S=1/200】

竣工図



設計・監理 株式会社 K設計 一級建築士事務所	本社 三木市志保町広野1-38 (Kビル) 東京支店 東京都港区西麻布1-14-15 (西麻布ゆづりビル 201号室)	CHECK	DRAWING	工事名 (仮称) 特別養護老人ホーム 長田すみれ園 増築工事	DATE R5.2	PROJECT No. *****	SHEET No. A - 15
			図面名 5階 平面図	SCALE A1-1:100 A3-1:200	管理建築士 (一級建築士登録: 第83571号)	橋田 典博	

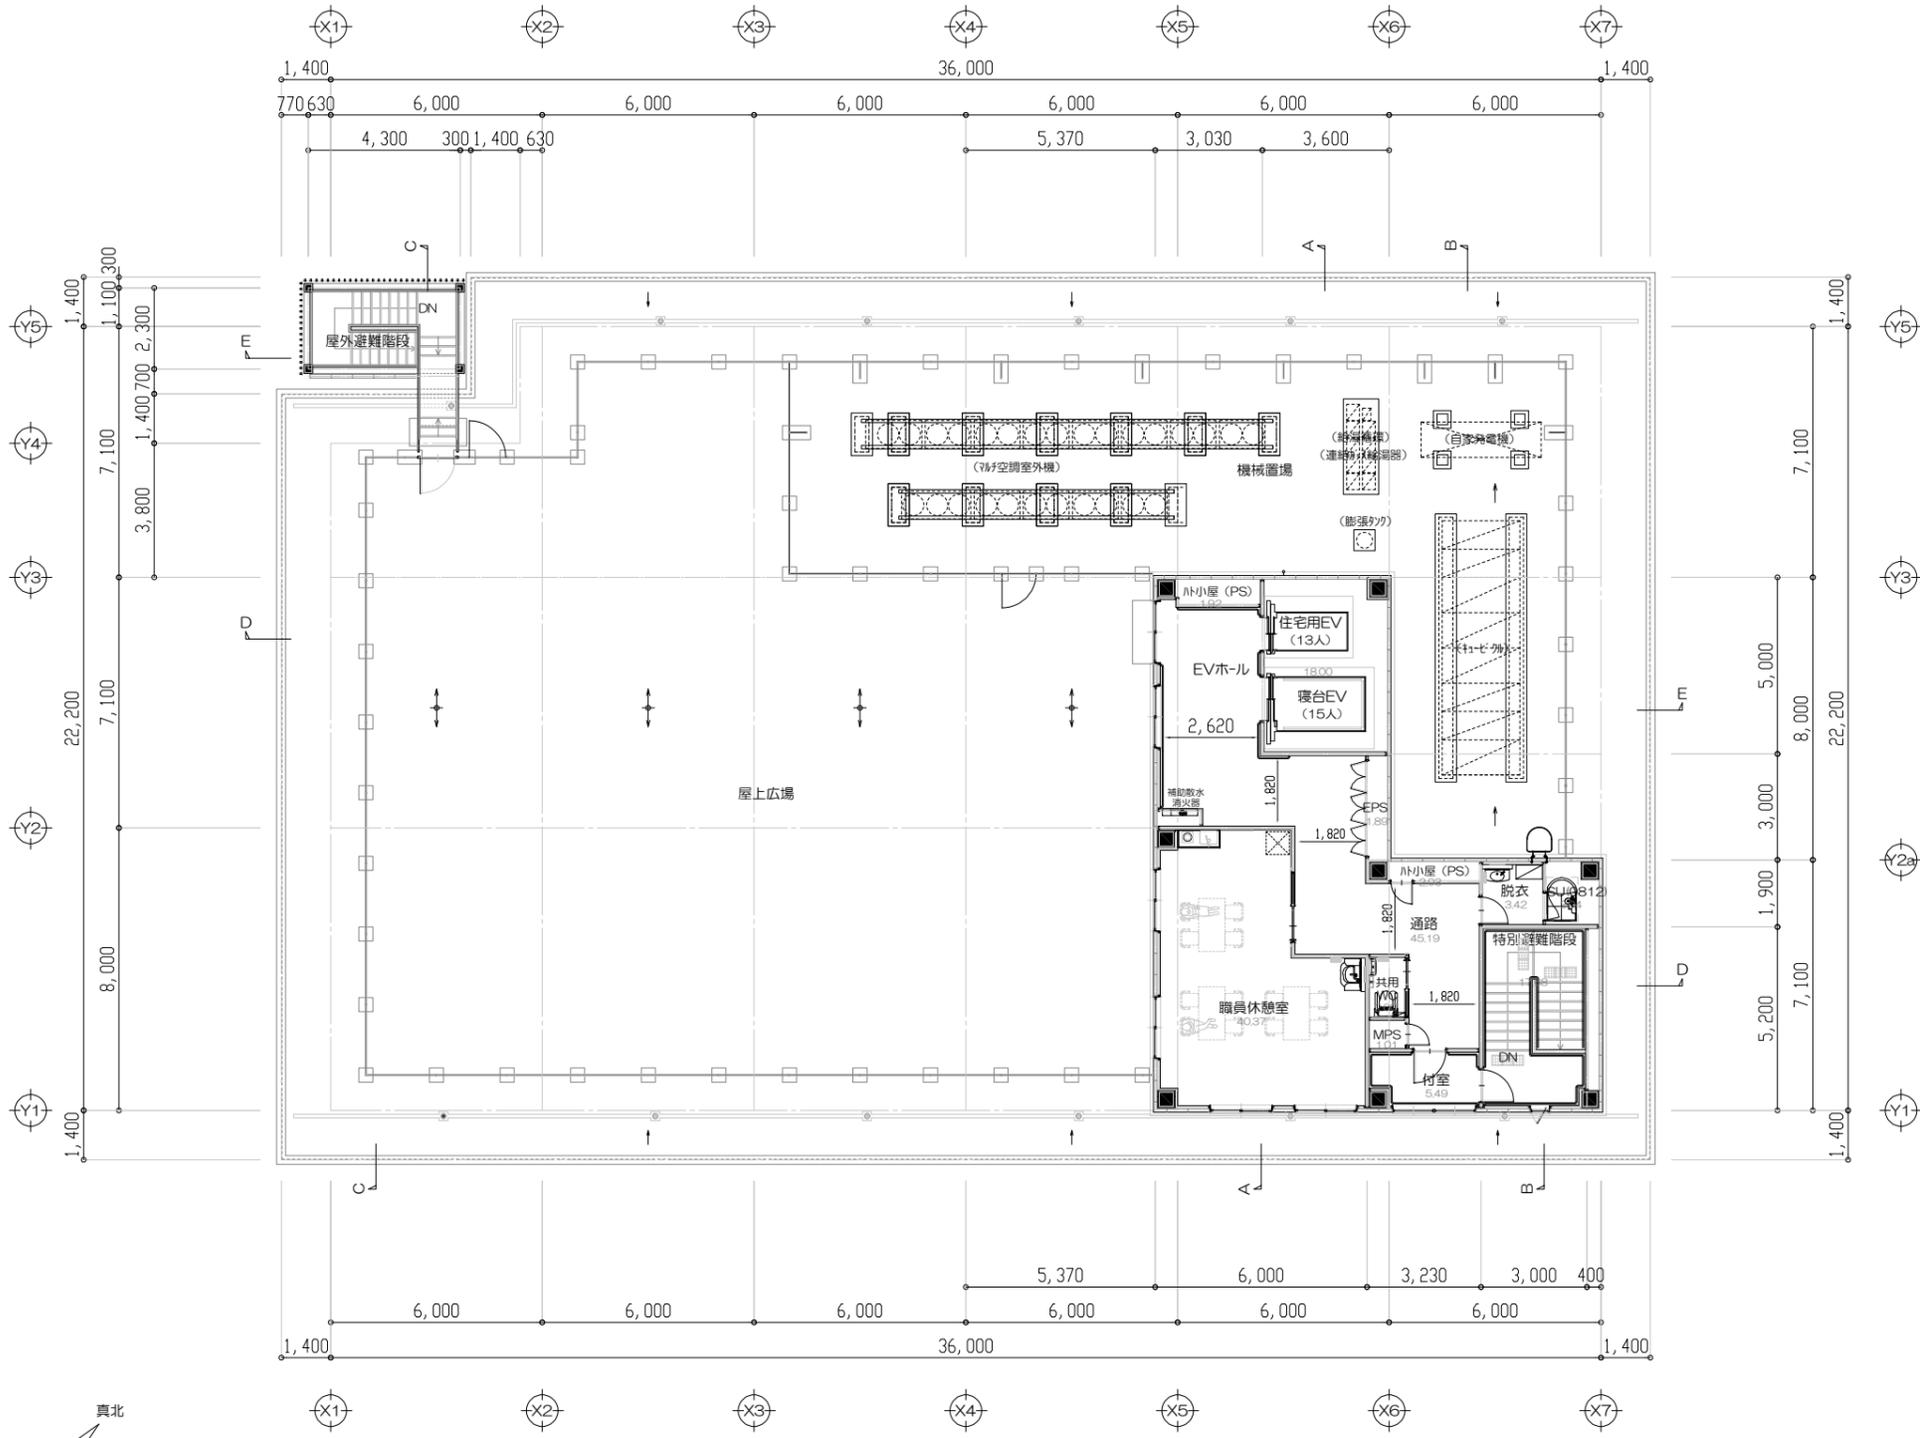

【6階 平面図 S=1/200】

竣工図

設計・監理 株式会社 K.設計 一級建築士事務所	本社 三木市志保町広野1-38 (Kビル) 東京支店 東京都港区西麻布1-14-15 (西麻布ゆうさビル 201号室)	CHECK	DRAWING	工事名 (仮称) 特別養護老人ホーム 長田すみれ園 増築工事	DATE 85.2	PROJECT No. *****	SHEET No. A - 16
		図面名 6階 平面図	SCALE A1-1:100 A3-1:200	管理建築士 (一級建築士登録: 第83571号)	橋田 典博		

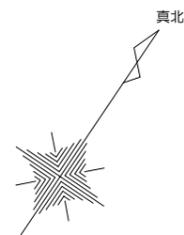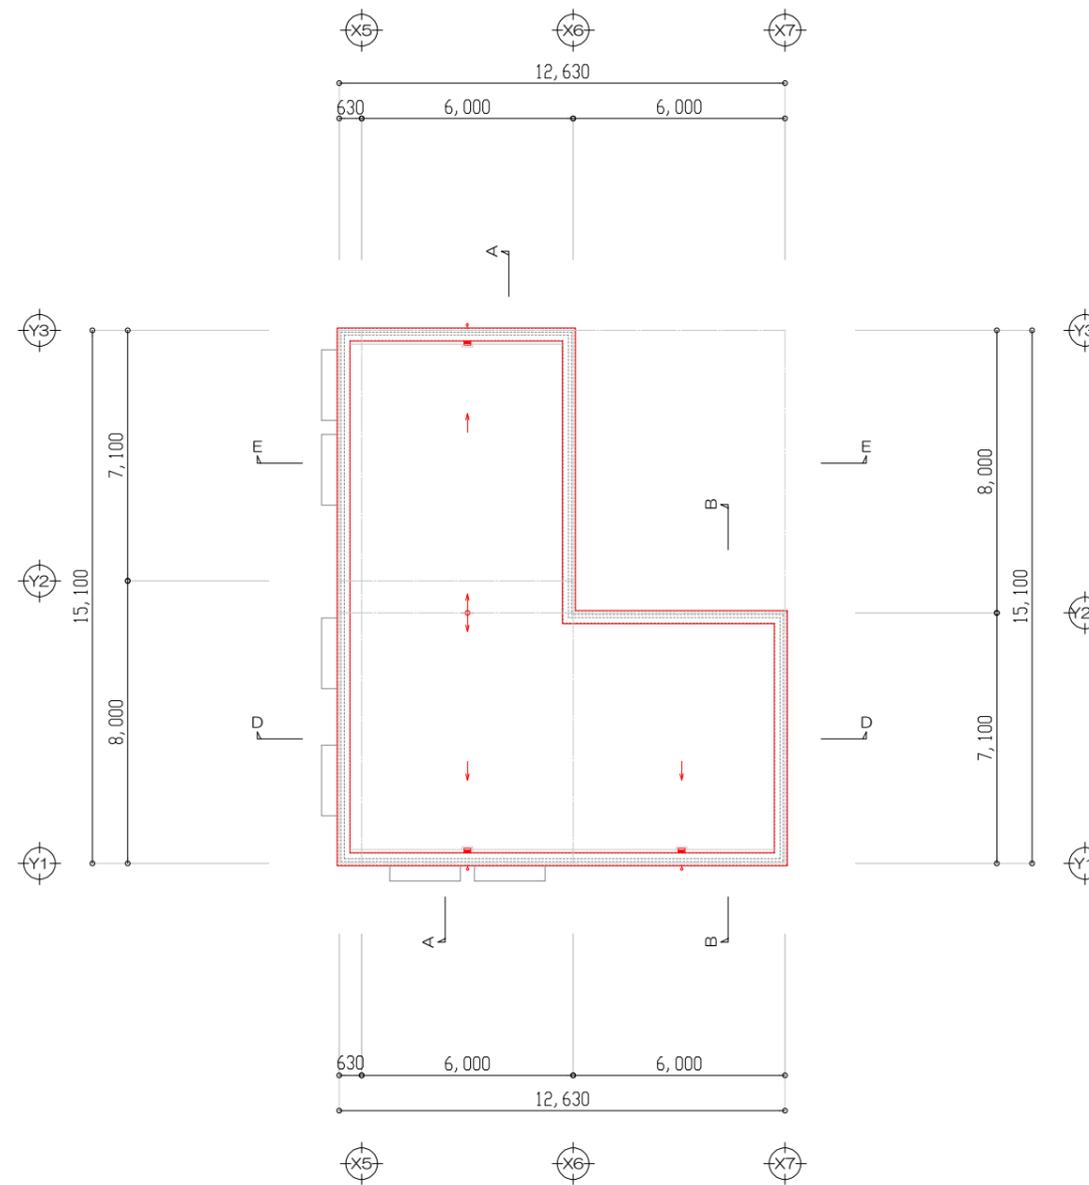

【屋根伏 平面図 S=1/200】

竣工図