

既設建物 ← 増築計画建物

既設建物 ← 増築計画建物

増築計画建物【北面 立面図 S=1/200】


施設看板(電照)  
1.5t スリット曲加工、H.L仕上(持出D=100)  
レーザー抜き文字、アクリル板3mm裏当て(乳半)  
アクリル貼(タテ割ラック&ワイヤ-HBWO01)  
LED(四方ハットライト文字)

施設マーク・文字(非電照)  
スリット幅D=30、H.L仕上、取付下地共

外部仕上

(e)	隠壁: コンクリート打放し全面補修 吹付仕上(複層塗材E)	(t)	建具: 防錆・ド7見込70
(f)	バルコニー立上り: コンクリート打放し全面補修 防水形複層塗材E	(u)	建具: 防錆・ド7 (指定色併付塗装)
(g)	手摺壁(屋外階段門扉間のみ): コンクリート打放し全面補修 防水形複層塗材E	(v)	建具: スリット幅自動ド7見込100
(h)	防錆手摺: 持ち出し型横バー (三協防錆: ティティ、横さんバ ヲリタイ)	(w)	化粧壁: 60x30x160 (防錆合金、アクリル併付塗装防錆、ミラーバー)
(i)	手摺下見付: コンクリート打放し全面補修 防水形複層塗材E	(x)	塔屋防水: SK-832-2G (安全ガード付)
(j)	手摺下見付: ALC板 t=120 デザイン 防水形複層塗材E	(y)	EP塗(ケイ酸カルシウム板厚6.0-LGS下地)垂れ壁
(k)	防錆塗木(既製品: ヴィキ)	(z)	
(l)	防錆下見切(既製品: ヴィキ)		
(m)	防錆庇: 出幅600(共和: 防錆AF-95)		
(n)	屋外階段: 柱梁鉄骨造、溶融亜鉛めっき下地処理の上、耐候性塗料DP塗		
(o)	屋外階段: 手摺鉄部、溶融亜鉛めっき下地処理の上、耐候性塗料DP塗		
		備考	▼印: 代替出入口(赤色三角印は任意)

竣工図

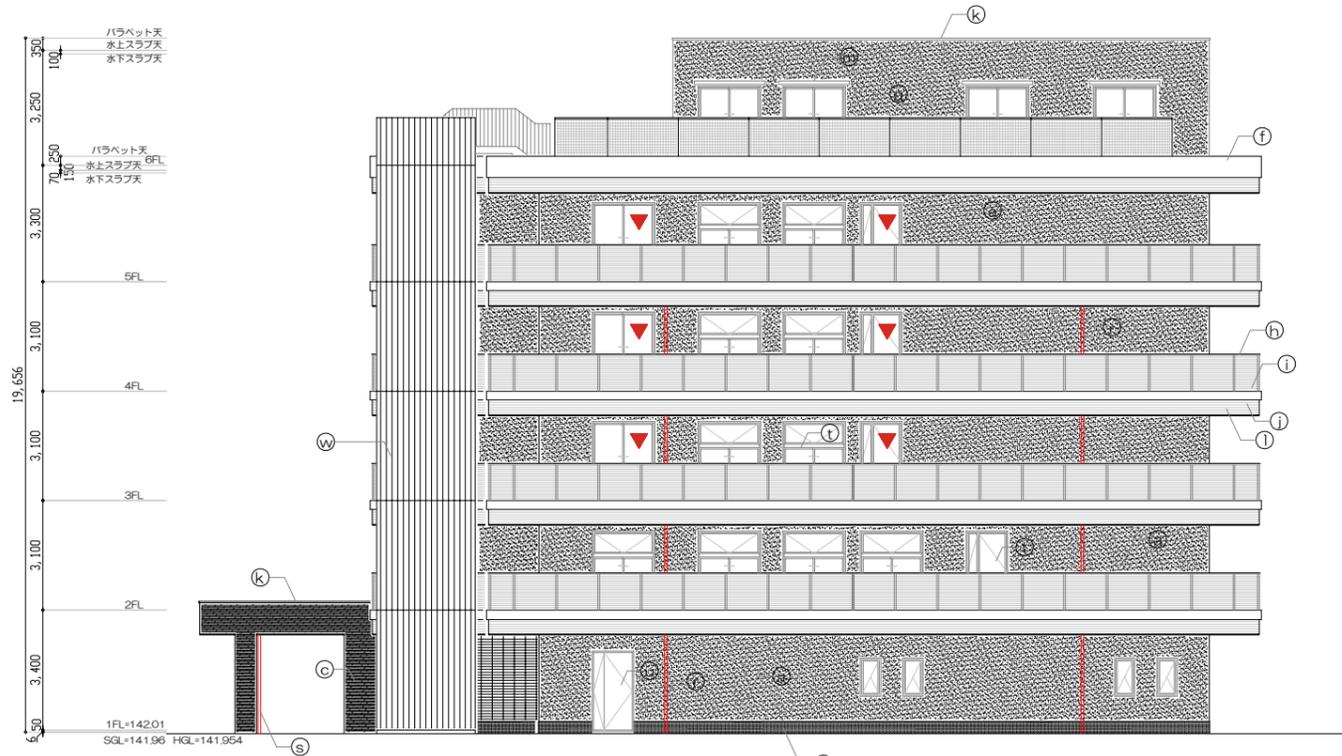


増築計画建物【西面 立面図 S=1/200】



増築計画建物【東面 立面図 S=1/200】

外部仕上	
(n) 屋外階段: 柱梁鉄骨造、溶融亜鉛めっき下地処理の上、耐候性塗料DP塗	
(o) 屋外階段: 手摺鉄部、溶融亜鉛めっき下地処理の上、耐候性塗料DP塗	
	備考
	▼印: 代替出入口 (赤色三角印貼付は任意)

竣工図

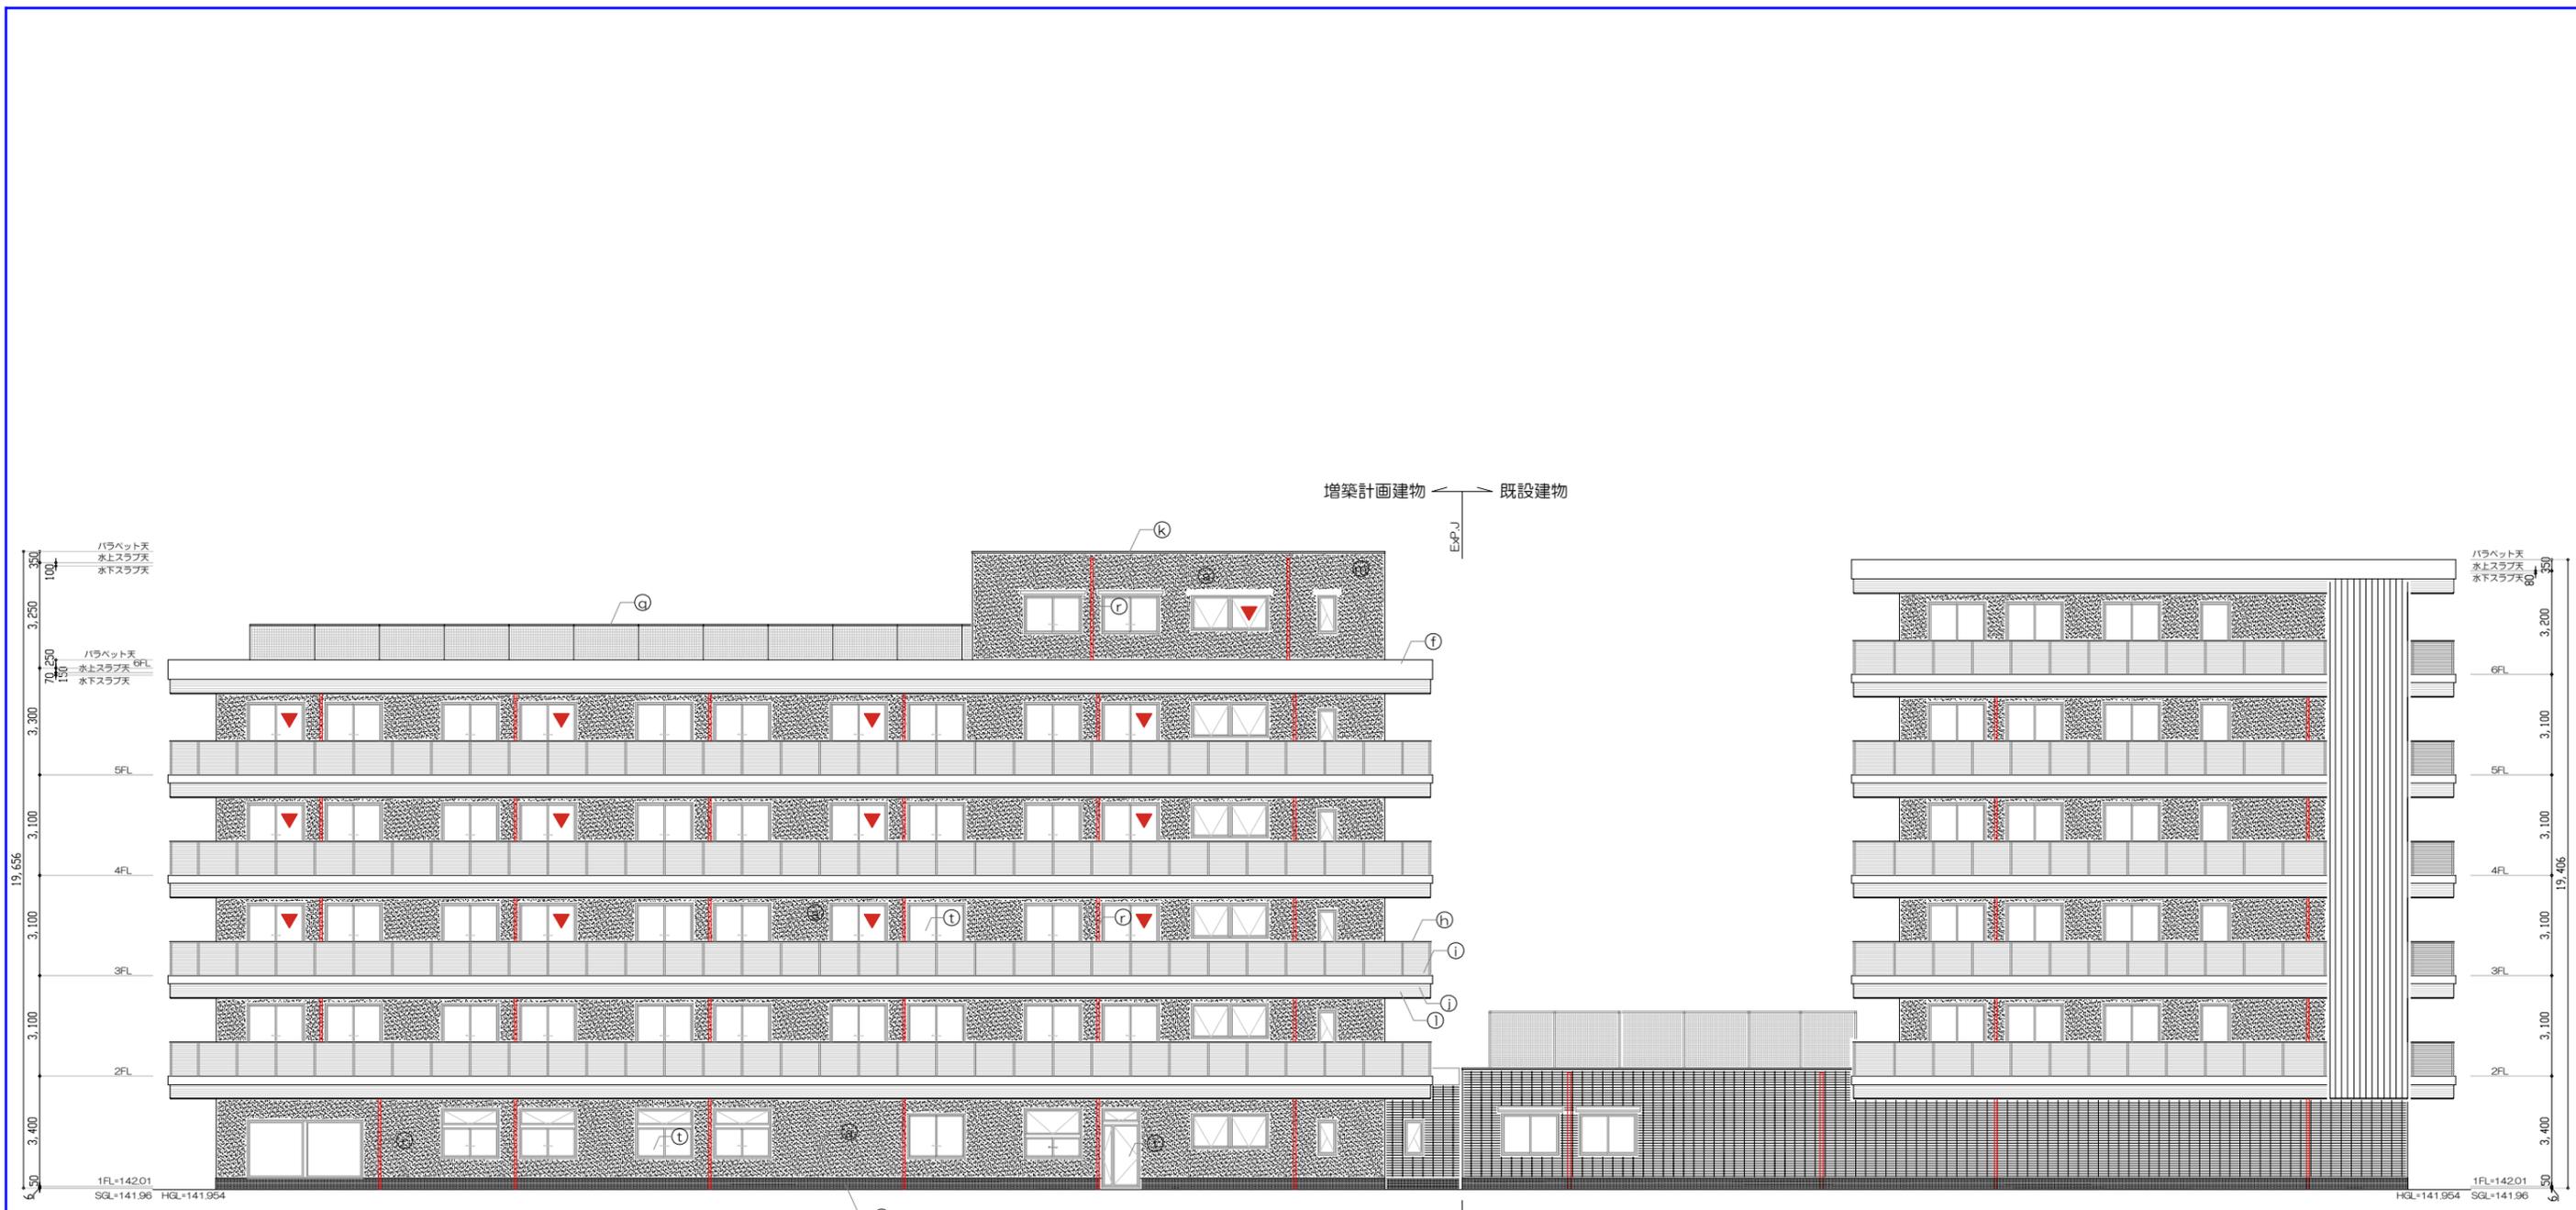

増築計画建物 【南面 立面図 S=1/200】

増築計画建物 既設建物

外部仕上	
Ⓝ 屋外階段：柱梁鉄骨造、溶融亜鉛めっき下地処理の上、耐候性塗料DP塗	
Ⓝ 屋外階段：手摺鉄部、溶融亜鉛めっき下地処理の上、耐候性塗料DP塗	

備考  
 ▼印：代替出入口 (赤色三角印は任意)

竣工図